mapa zasadnicza: 531.222.183
mapa ewidencyjna: Będzin km 49, 53
Dąbrowa Górnicza km 131, 132

województwo: śląskie
powiat: Będzin
jednostka ewidencyjna: Będzin
obręb ewidencyjny: Będzin

województwo: śląskie
jednostka ewidencyjna: Dąbrowa Górnicza
obręb: Dąbrowa Górnicza

Wyrys z mapy zasadniczej
skala 1:500

powiększenie ze skali 1:1000 do skali 1:500

uwaga: granice działek przeniesiono graficznie z mapy ewidencji gruntów Będzin arkusze nr 43, 59; Dąbrowa Górnicza, arkusze 131, 132

.....
/pieczątka i podpis wykonawcy/
zlec. 5/2004/ KERG 592-3/04
Będzin, dnia 22.04.2004r.
.....
/pieczątka ośrodka/

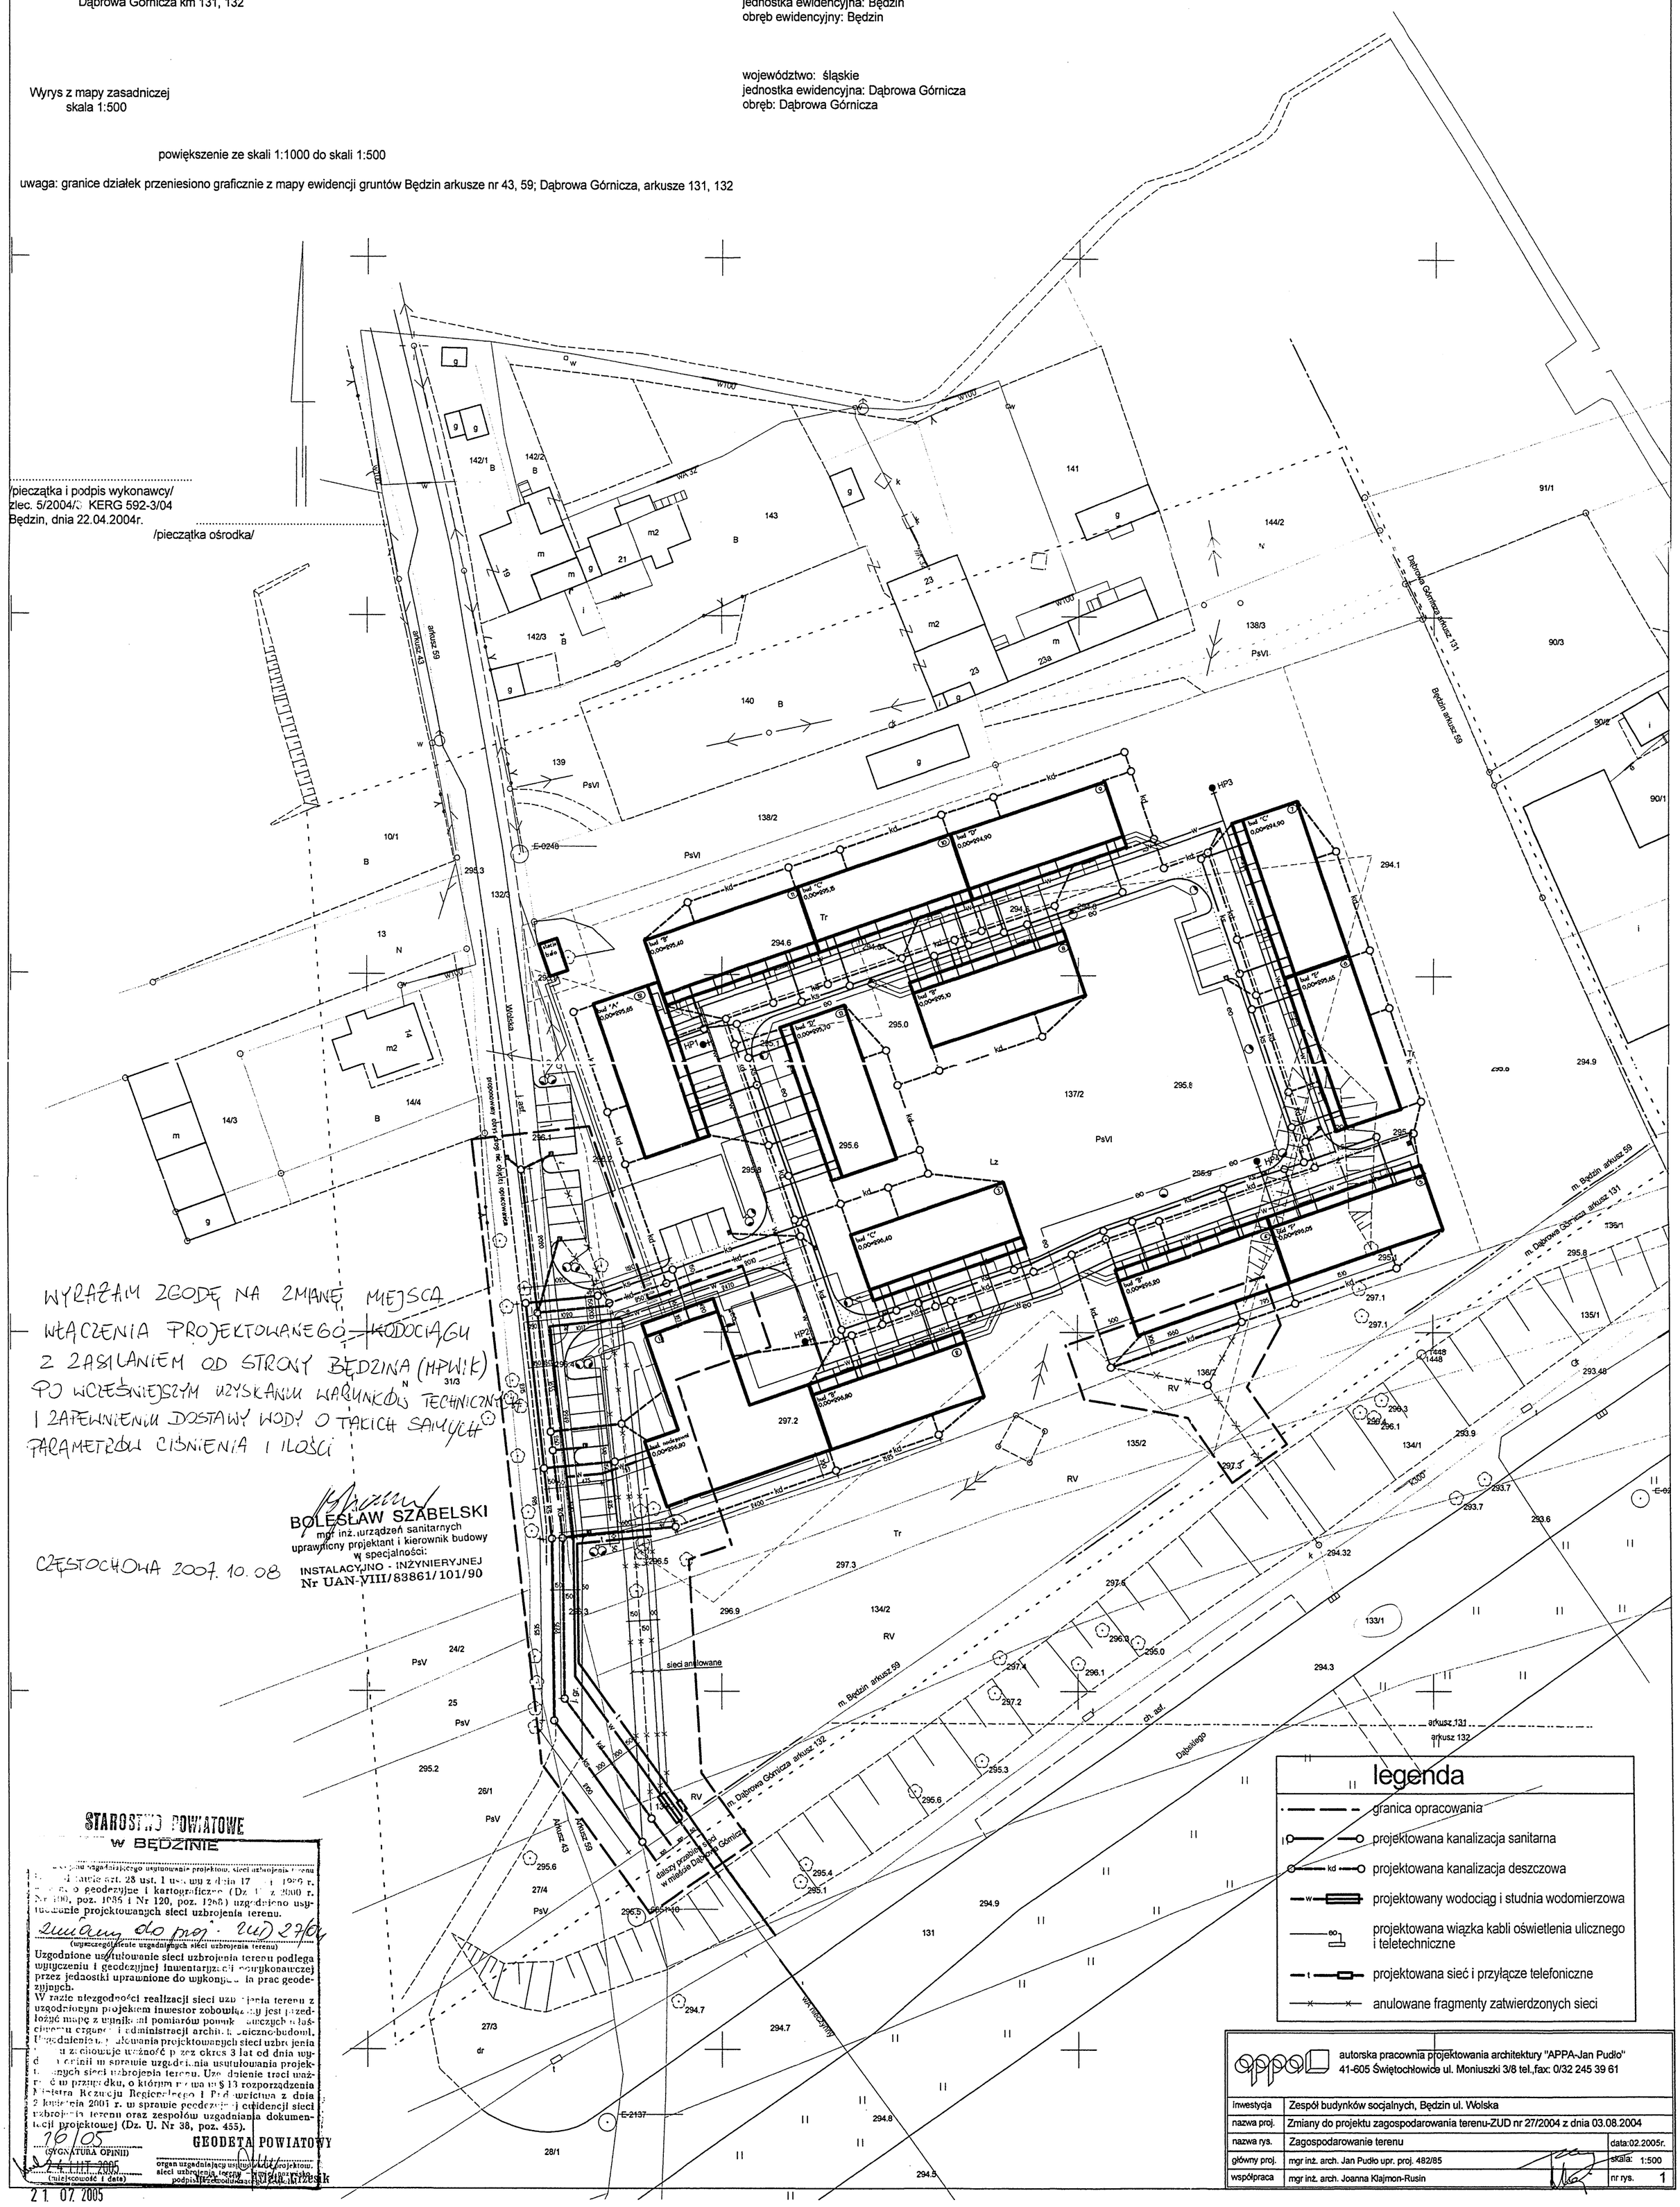

WYRAŻAM ZGODĘ NA ZMIANĘ MIEJSCA WŁĄCZENIA PROJEKTOWANEGO RUROCIĄGU Z ZASILANIEM OD STRONY BĘDZINA (MPWiK) PO WCZEŚNIEJSZYM UZYSKANIU WARUNKÓW TECHNICZNYCH I ZAPEWNIENIU DOSTAWY WODY O TAKICH SAMYCH PARAMETRACH CIŚNIENIA I ILOŚCI

CZĘSTOCHOWA 2007. 10. 08

BOLESŁAW SZABELSKI
mgr inż. urządzeń sanitarnych
uprawniony projektant i kierownik budowy
w specjalności:
INSTALACYJNO - INŻYNIERYJNEJ
Nr UAN-VIII/83861/101/90

STAROSTWO POWIATOWE
W BĘDZINIE

[illegible] uzgadniającego usytuowanie projektow. sieci uzbrojenia terenu [illegible] art. 28 ust. 1 ustawy z dnia 17 [illegible] 1989 r. [illegible] geodezyjne i kartograficzne (Dz. U. z 2000 r. Nr 100, poz. 1085 i Nr 120, poz. 1268) uzgodniono usytuowanie projektowanych sieci uzbrojenia terenu.

zmiany do proj. ZUD 27/04
(wyszczególnienie uzgadnianych sieci uzbrojenia terenu)

Uzgodnione usytuowanie sieci uzbrojenia terenu podlega wytyczeniu i geodezyjnej inwentaryzacji powykonawczej przez jednostki uprawnione do wykonywania prac geodezyjnych.
W razie niezgodności realizacji sieci uzbrojenia terenu z uzgodnionym projektem inwestor zobowiązany jest przedłożyć mapę z wynikami pomiarów powykonawczych właściwemu organowi administracji architektoniczno-budowl.
w sprawie geodezyjnej ewidencji sieci uzbrojenia terenu oraz zespołów uzgadniania dokumentacji projektowej (Dz. U. Nr 38, poz. 455).

16/05
(SYGNATURA OPINII)
(miejscowość i data)

GEODETA POWIATOWY
organ uzgadniający usytuowanie projektow. sieci uzbrojenia terenu – imię i nazwisko, podpis i pieczęć urzędnika
mgr inż. Jerzy Kucharczyk

21. 07. 2005

autorska pracownia projektowania architektury "APPA-Jan Pudło"
41-605 Świętochłowice ul. Moniuszki 3/8 tel.,fax: 0/32 245 39 61

inwestycja	Zespół budynków socjalnych, Będzin ul. Wolska	
nazwa proj.	Zmiany do projektu zagospodarowania terenu-ZUD nr 27/2004 z dnia 03.08.2004	
nazwa rys.	Zagospodarowanie terenu	data:02.2005r.
główny proj.	mgr inż. arch. Jan Pudło upr. proj. 482/85	skala: 1:500
współpraca	mgr inż. arch. Joanna Klajmon-Rusin	nr rys. 1